



K1 Gesamte Baustrecke
Versiegelung von Böden
ca. 4.503 qm

K2 Mil 4 gesamte Baustrecke
Überbauung von Streuobstbereichen
ca. 1.460 qm

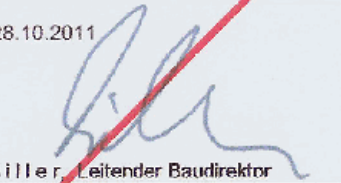
**K3 Rampe K1
Bau-km 0+320 bis 0+450**
Überbauung eines
Feldheckenabschnittes ca. 1.160 qm

K4 Gesamte Baustrecke
Vorübergehende Beeinträchtigung
des Landschaftsbildes durch
Entfernung der Vegetationsschicht
auf allen umgestalteten Flächen
ca. 38.753 qm

K5 Südostquadrant
Überbauung von Feldhecken
und Initialgebüsch
für Baustellenumfahrung
ca. 1.270 qm

Wird ersetzt durch Deckplan 12.2.1 T1 vom 30.04.2013

Nr.	Art der Änderung	Datum	Name

Freistaat Bayern Staatliches Bauamt Aschaffenburg Corndorferstraße 1, 63739 Aschaffenburg, Tel. 09321/253-1, Fax 09321/555-233, E-Mail: poststelle@staatsba.bayern.de			Unterlage 12.2.1
			Blatt Nr.
			Datum
			Zeichen
Planfeststellung		bearbeitet	28.10.2011 Fischer
B 469 / St 2310 / St 2441 Umbau der Anschlussstelle Kleinheubach B 469 Abschnitt 440 Station 3,257 - 4,235 B 469 Abschnitt 460 Station 0,000 - 0,502 St 2310 Abschnitt 100 Station 0,000 - 0,187 St 2441 Abschnitt 100 Station 0,000 - 0,163 Kr Mil 4 Abschnitt 100 Station 2,224 - 2,975		gezeichnet	28.10.2011 J. Hofmann
		geprüft	28.10.2011 G. Brandt
		Landschaftspflegerischer Bestands- und Konfliktplan	
		Maßstab 1:2.500	
Aufgestellt: Aschaffenburg, den Staatliches Bauamt		28.10.2011  Biller, Leitender Baudirektor	
Blattgröße: 257 mm x 300 mm		Plot-Datei: 120231-0408-AS-Khb-PT.plt	Plot-Datum: 19.10.2011
Verdachtsbereich: © Bayerische Vermessungsverwaltung (Darstellung der Flurkarte als Eigentumsnachweis nicht geeignet)			